


# E. ANNEXE




# Annexe 1 : Levés topographiques de la fédération de pêche




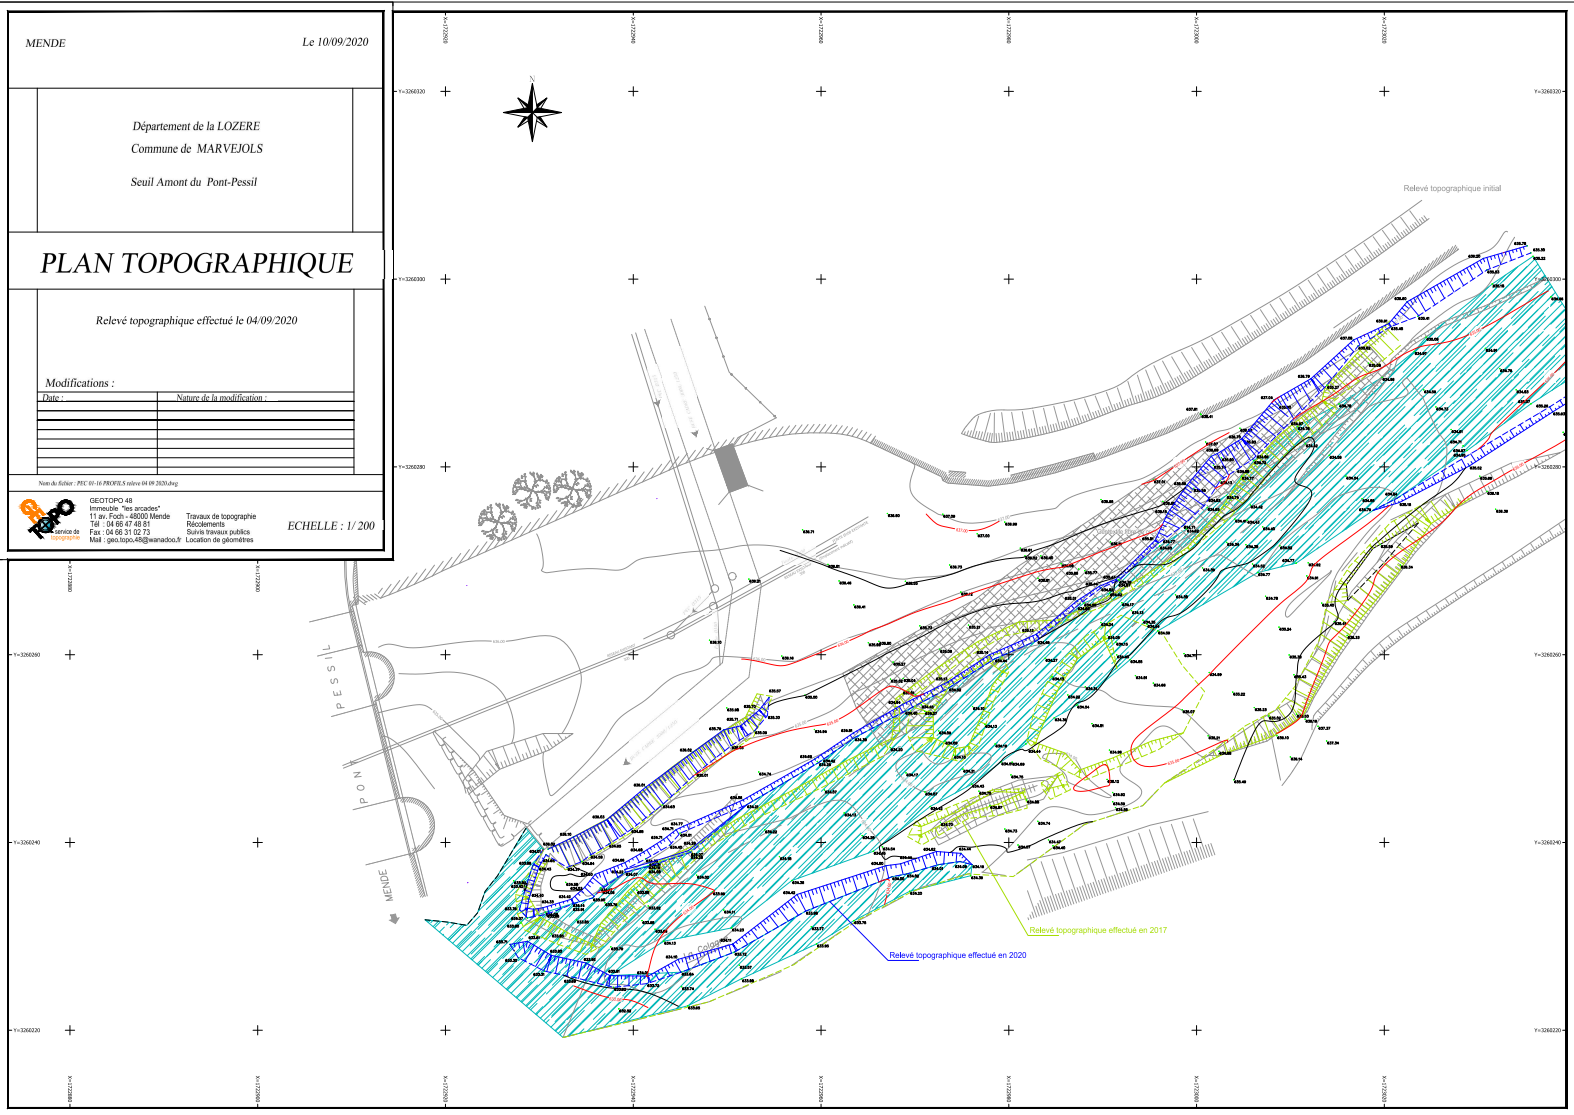


MENDE Le 10/09/2020  
 Département de la LOZERE  
 Commune de MARVEJOLS  
 Seuil Amont du Pont-Pessil  
  
**PLAN TOPOGRAPHIQUE**  
 Relevé topographique effectué le 04/09/2020  
  
 Modifications :  

Date	Nature de la modification

Niveau de l'échelle: PFC 01-11-PROFILS selon 04 09 2020 (dsg)  

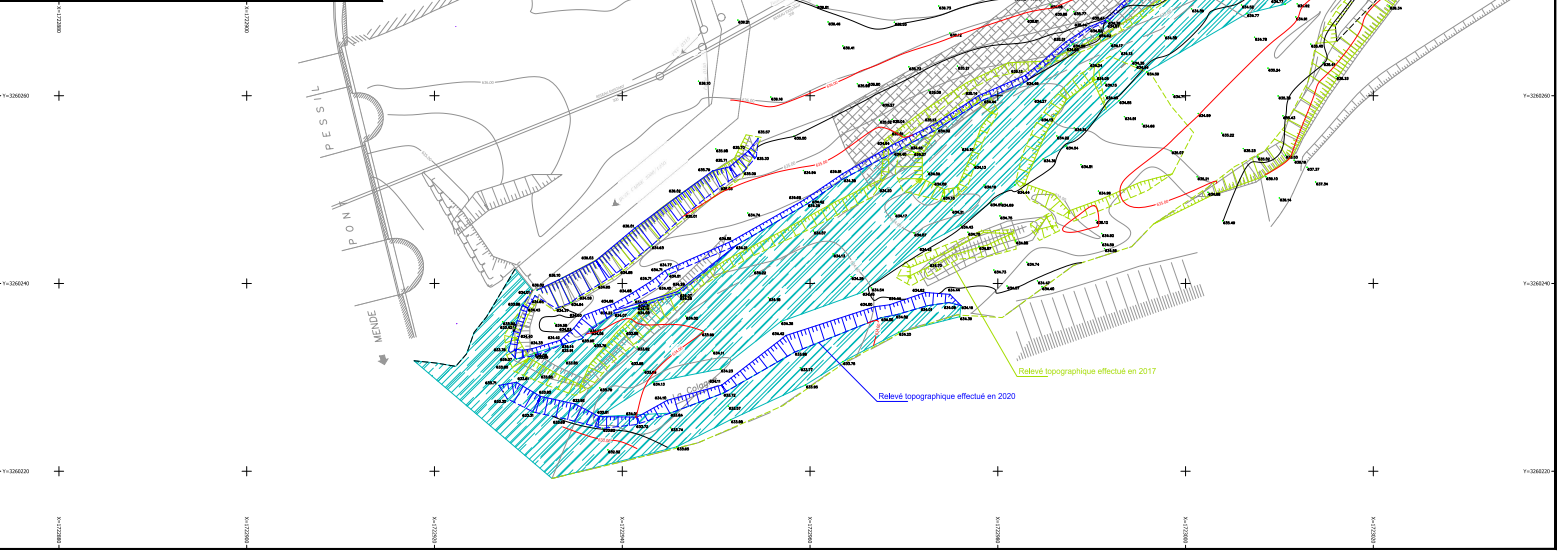 GÉOTOPO 48  
 11 av. Poch - 48000 Mende  
 Tél. : 04 66 47 48 51  
 Fax : 04 66 31 02 73  
 Mail : geo.topo.48@wanadoo.fr  
 Travaux de topographe  
 Récolement  
 Suivre travaux publics  
 Location de géométries  
 ECHELLE : 1/200



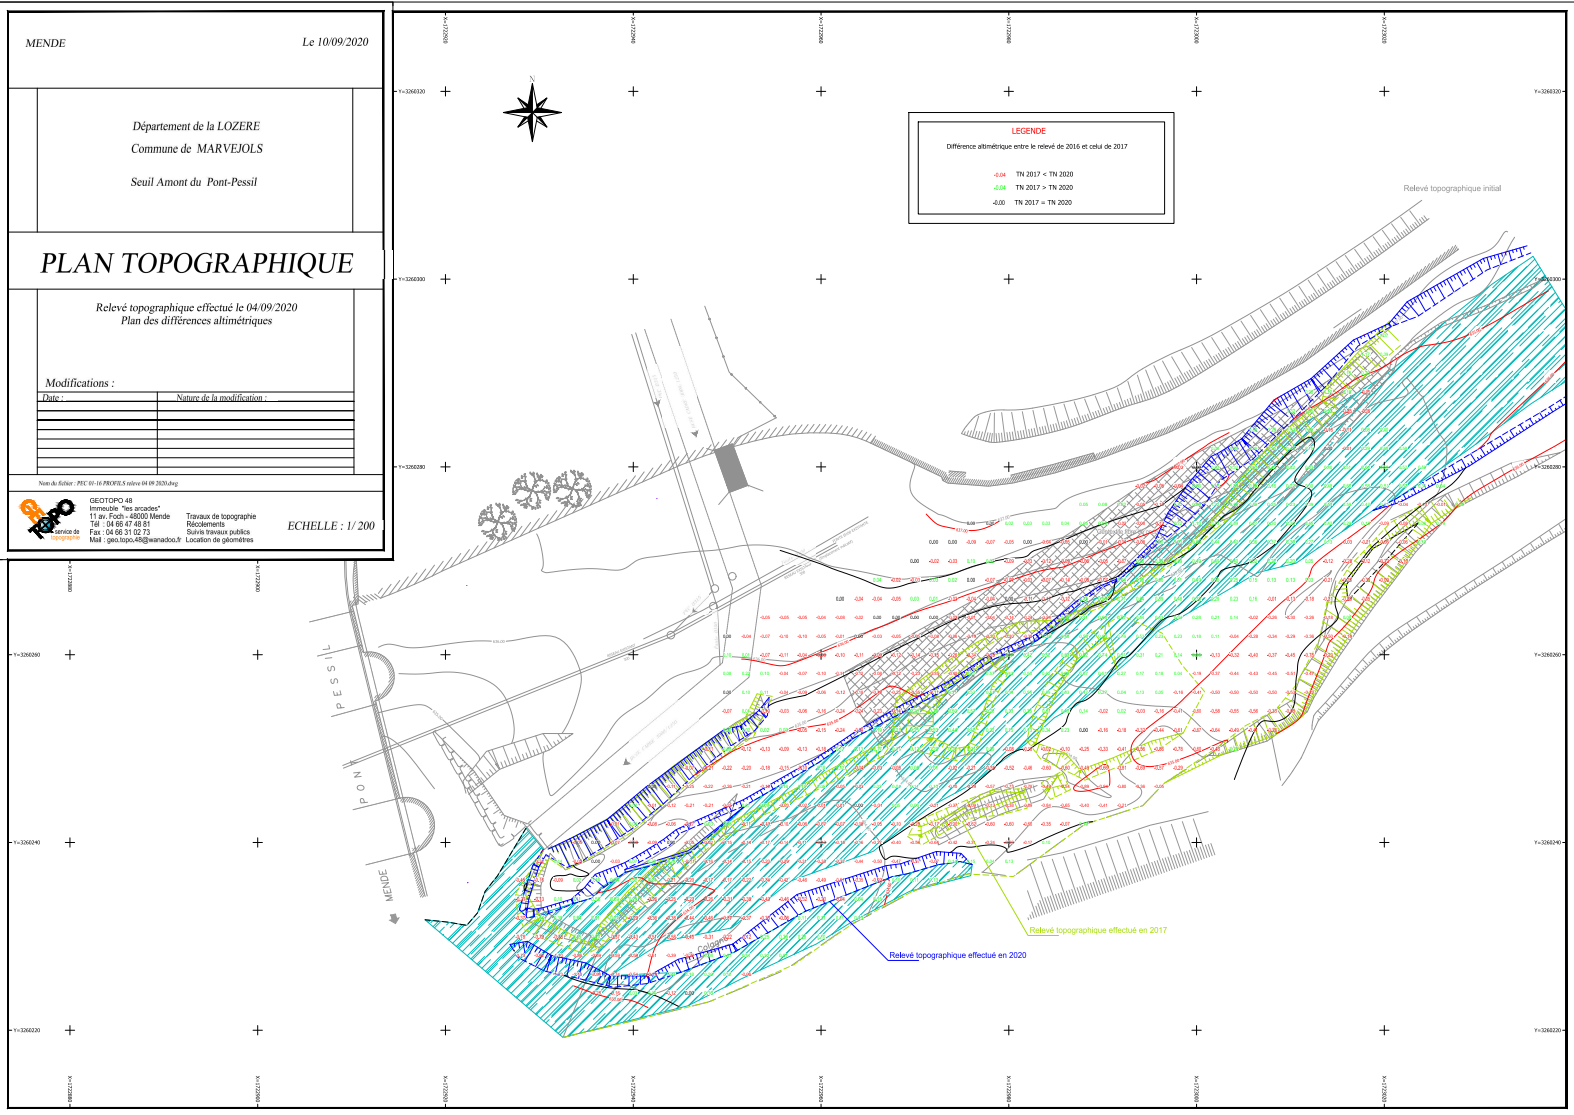



MENDE Le 10/09/2020

Département de la LOZERE  
Commune de MARVEJOLS  
Seuil Amont du Pont-Pessil

### PLAN TOPOGRAPHIQUE

Relevé topographique effectué le 04/09/2020  
Plan des différences altimétriques

Modifications :

Date :	Nature de la modification :


**GEOTOPO 48**  
11 av. Foch - 48000 Mende  
Tél. : 04 66 47 48 51  
Fax : 04 66 31 02 73  
Mail : geo.topo.48@wanadoo.fr

Travaux de topographe  
Réglementés  
Suivre travaux publics  
Location de géométries

ECHELLE : 1/200

**LEGENDE**

Différence altimétrique entre le relevé de 2016 et celui de 2017

-0.04 TN 2017 < TN 2020  
-0.04 TN 2017 > TN 2020  
-0.00 TN 2017 = TN 2020


Relevé topographique initial

Relevé topographique effectué en 2017

Relevé topographique effectué en 2020

**Profil en long**

Echelle en X : 1/2000  
 Echelle en Y : 1/100

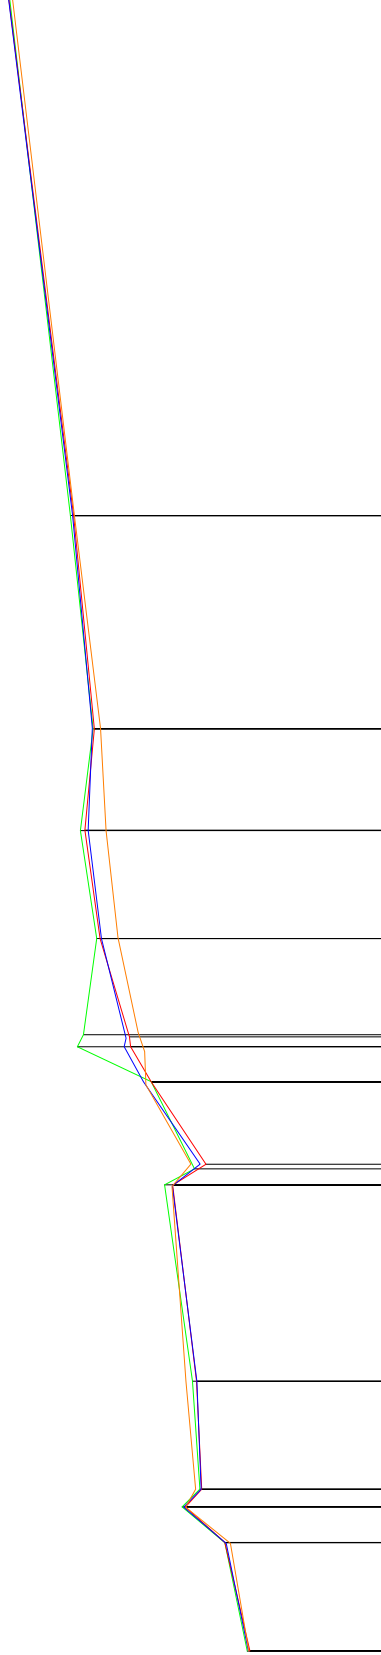

PC : 625.00 m

Nombre de Profil

Altitudes FALCON

Altitudes RELEVÉ 2016

Distances cumulées

Altitudes RELEVÉ 2017

Altitudes RELEVÉ 2020

Département de la LOZERE

Commune de MARVEJOLS

Seuil Amont du Pont-Pessil

# PROFILS EN TRAVERS

Plan des profils

Modifications :

Date :	Nature de la modification :

Nom du fichier : PEC 01-16 PROFILS 04 09 2020.dwg




GEOTOPO 48  
Immeuble "les arcades"  
11 av. Foch - 48000 Mende  
Tél : 04 66 47 48 81  
Fax : 04 66 31 02 73  
Mail : geo.topo.48@wanadoo.fr

Travaux de topographie  
Récolements  
Suivis travaux publics  
Location de géomètres

**Profil n°1**

Echelle en X : 1/200


Echelle en Y : 1/100

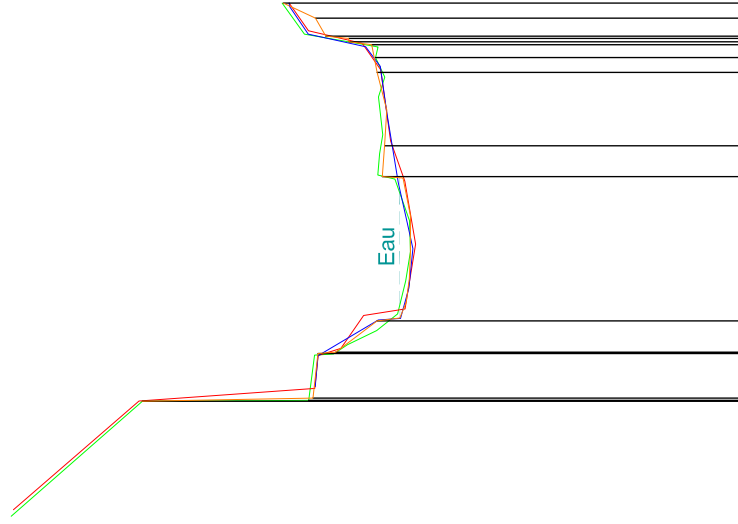

PC : 624.00 m


## Profil n°2

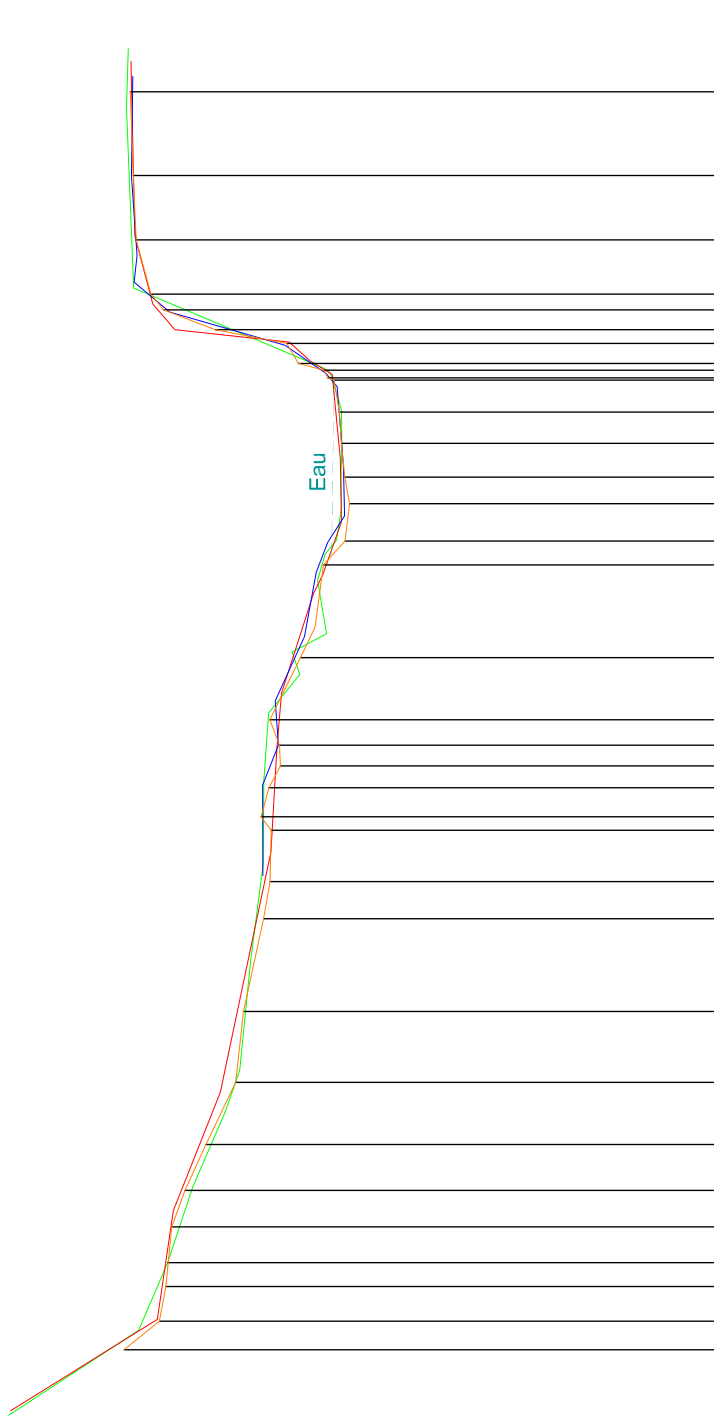

Echelle en X : 1/200

Echelle en Y : 1/100

PC : 624.00 m

Numéro de Profil	
1	637.28
2	634.88
3	634.33
4	633.86
5	633.25
6	632.98
7	632.77
8	632.53
9	632.52
10	632.43
11	631.85
12	631.99
13	631.34
14	631.51
15	631.37
16	631.15
17	631.06
18	631.07
19	631.05
20	631.06
21	631.24
22	631.53
23	634.97
24	635.10
25	635.07

Altitudes FALCON	
1	637.28
2	634.88
3	634.33
4	633.86
5	633.25
6	632.98
7	632.77
8	632.53
9	632.52
10	632.43
11	631.85
12	631.99
13	631.34
14	631.51
15	631.37
16	631.15
17	631.06
18	631.07
19	631.05
20	631.06
21	631.24
22	631.53
23	634.97
24	635.10
25	635.07

Distances cumulées	
1	0.00
2	3.191
3	5.745
4	8.602
5	11.412
6	12.882
7	17.057
8	20.759
9	23.884
10	26.430
11	27.865
12	28.709
13	29.401
14	31.416
15	32.986
16	34.924
17	34.770
18	35.282
19	36.488
20	37.829
21	39.308
22	39.308
23	42.408
24	49.180
25	51.412

Altitudes RELEVÉ 2016	
1	637.28
2	634.52
3	634.52
4	634.22
5	633.34
6	632.82
7	632.28
8	632.28
9	632.28
10	632.19
11	631.59
12	631.42
13	631.59
14	631.06
15	631.06
16	631.06
17	631.06
18	631.06
19	631.08
20	631.24
21	631.85
22	632.04
23	634.81
24	634.95
25	635.02

Altitudes RELEVÉ 2017	
1	637.28
2	634.52
3	634.52
4	634.22
5	633.34
6	632.82
7	632.28
8	632.28
9	632.28
10	632.19
11	631.59
12	631.42
13	631.59
14	631.06
15	631.06
16	631.06
17	631.06
18	631.06
19	631.08
20	631.24
21	631.85
22	632.04
23	634.81
24	634.95
25	635.02

Distances cumulées	
1	0.00
2	3.191
3	5.745
4	8.602
5	11.412
6	12.882
7	17.057
8	20.759
9	23.884
10	26.430
11	27.865
12	28.709
13	29.401
14	31.416
15	32.986
16	34.924
17	34.770
18	35.282
19	36.488
20	37.829
21	39.308
22	39.308
23	42.408
24	49.180
25	51.412

Altitudes RELEVÉ 2020	
1	635.15
2	634.49
3	634.36
4	634.25
5	634.00
6	633.81
7	633.05
8	632.90
9	632.53
10	632.41
11	631.83
12	631.62
13	631.56
14	631.40
15	630.99
16	630.99
17	630.91
18	631.00
19	631.06
20	631.10
21	631.20
22	631.89
23	634.84
24	634.98
25	635.03

Distances cumulées	
1	0.00
2	3.544
3	4.842
4	7.089
5	8.459
6	10.190
7	12.521
8	15.191
9	18.681
10	20.073
11	22.011
12	22.512
13	22.512
14	23.607
15	24.429
16	25.211
17	25.212
18	26.874
19	28.500
20	29.649
21	31.986
22	32.890
23	34.790
24	35.290






**Profil n°4**

Echelle en X : 1/200

Echelle en Y : 1/100

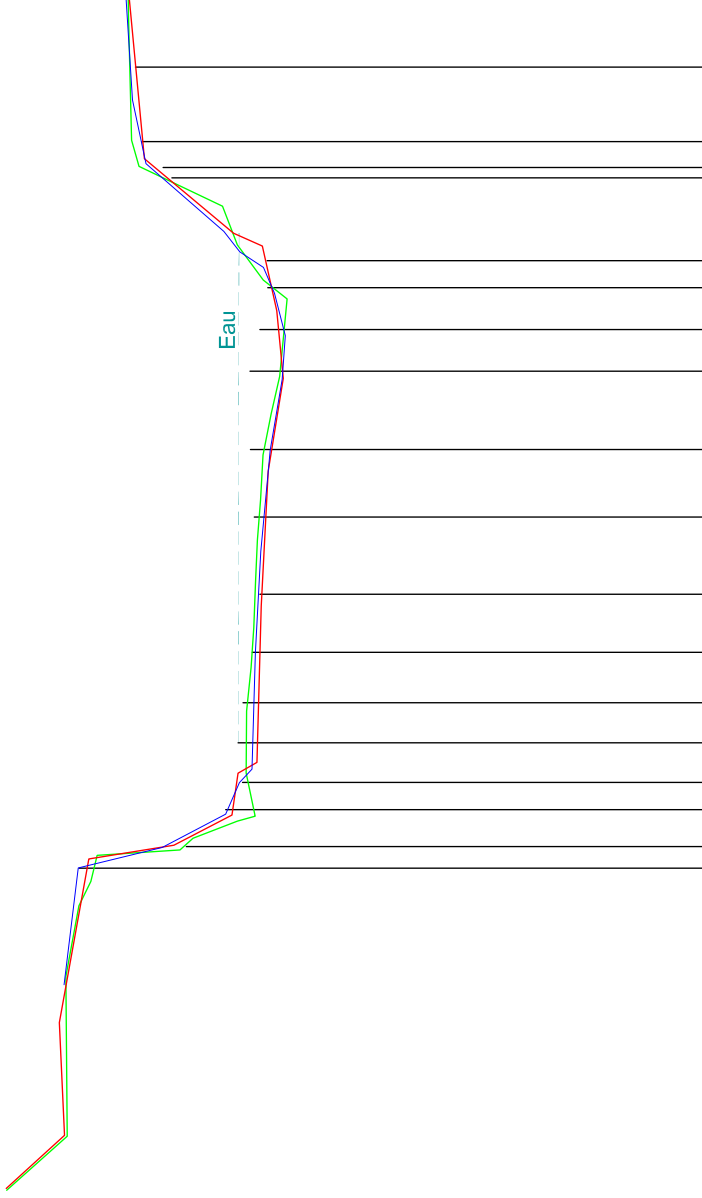

PC : 624.00 m















**Profil n°10**

Echelle en X : 1/200

Echelle en Y : 1/100

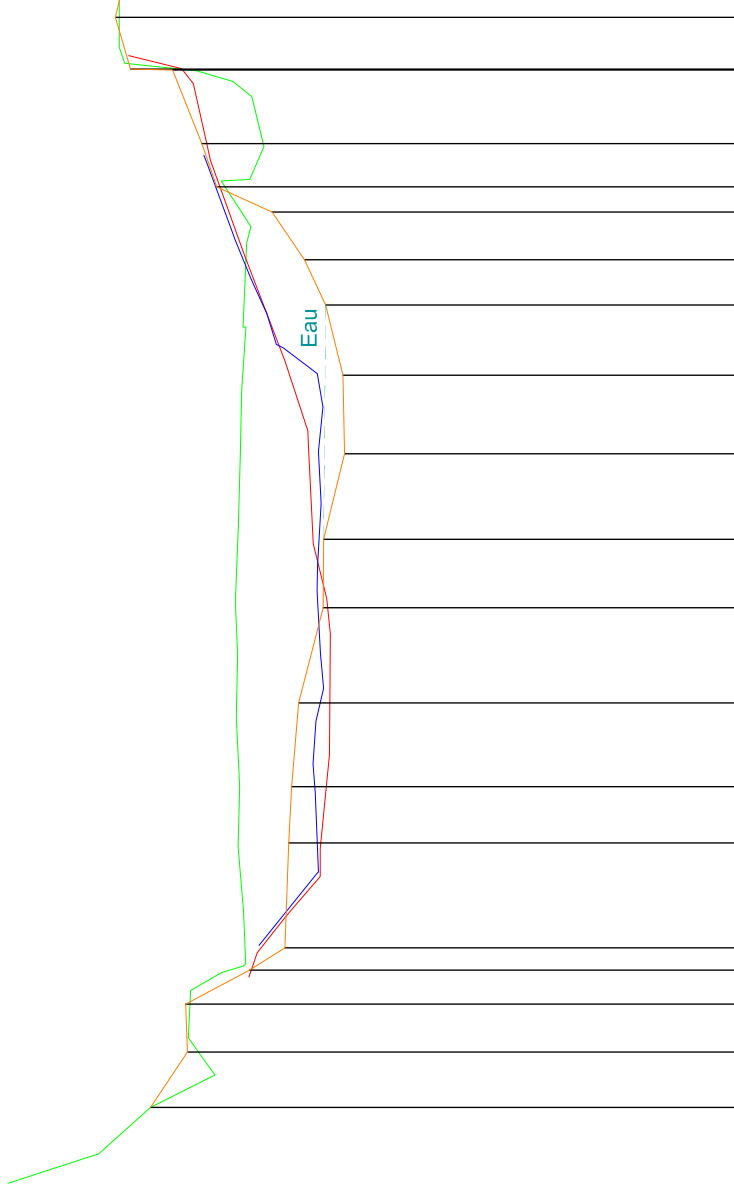

PC : 627.00 m

Numéro de Profil	
1	0.00
2	1.13
3	2.857
4	4.073
5	5.475
6	6.727
7	7.930
8	9.082
9	10.280
10	11.620
11	12.660
12	14.920
13	17.547
14	19.875
15	21.643
16	22.113
17	24.678
18	27.434
19	29.208
20	32.209
21	34.009
22	35.960
23	36.993
24	37.702
25	39.002
26	39.902
27	40.879
28	41.446
29	42.137
30	42.734
31	44.660
32	44.660

Altitudes FALCON	

**Profil n°11**

Echelle en X : 1/200

Echelle en Y : 1/100

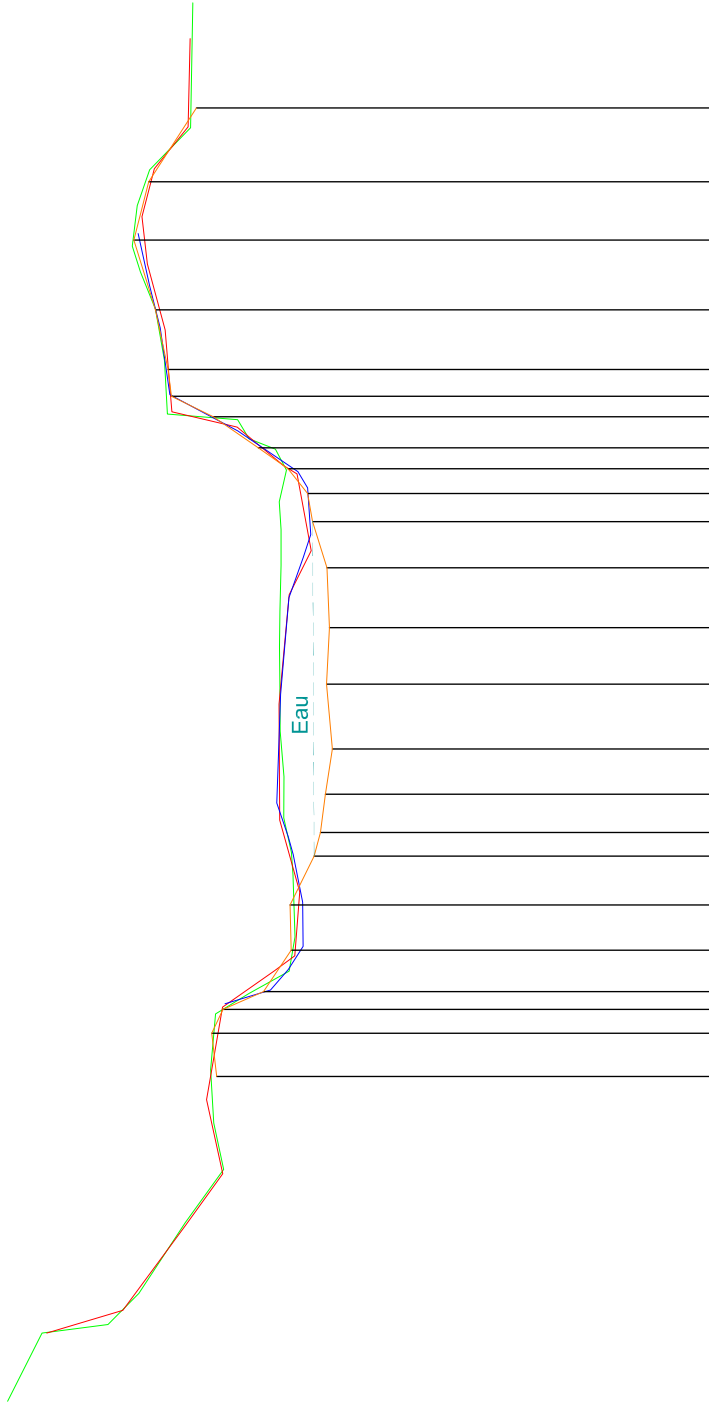


PC : 628.00 m

Numéro de Profil	
1	641.25
2	640.51
3	639.08
4	638.78
5	637.91
6	637.18
7	637.37
8	637.43
9	637.33
10	637.20
11	636.70
12	635.95
13	635.84
14	635.91
15	636.05
16	636.13
17	636.14
18	636.12
19	636.13
20	636.13
21	636.11
22	636.10
23	636.14
24	636.00
25	636.21
26	636.70
27	636.20
28	636.20
29	636.30
30	636.47
31	636.75
32	636.90
33	636.81
34	636.57
35	637.80
36	637.76
<b>Altitudes FALCON</b>	

## Profil n°12

Echelle en X : 1/200

Echelle en Y : 1/100

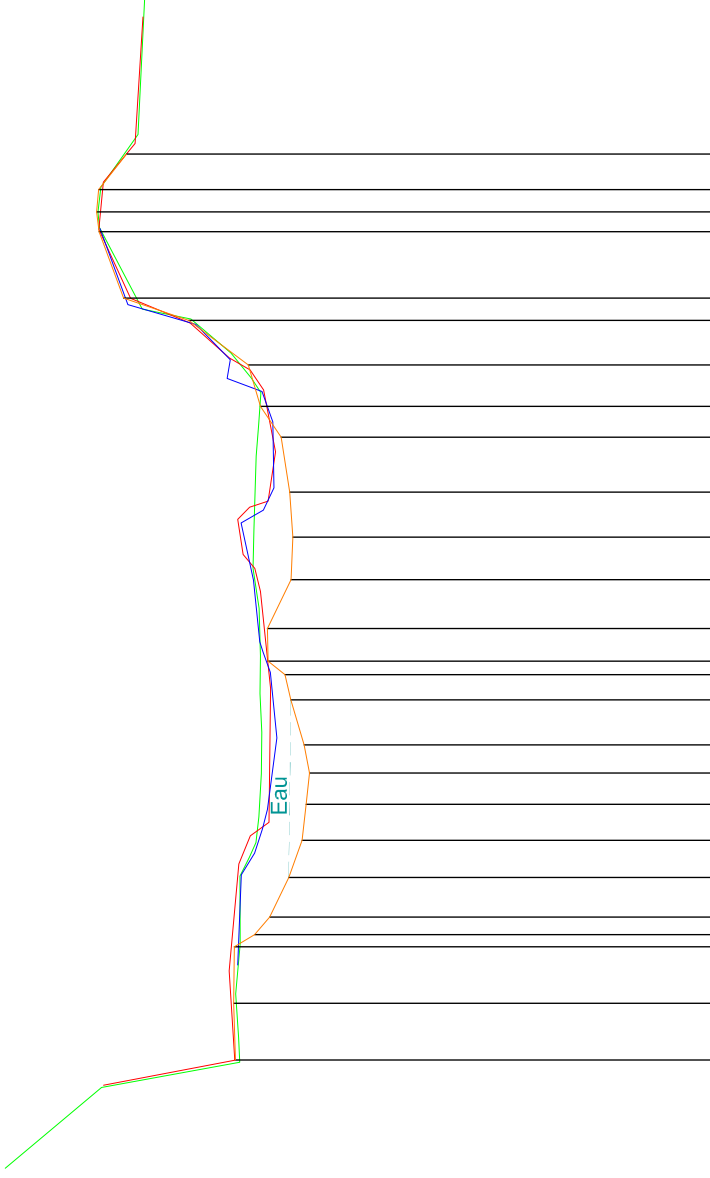

PC : 628.00 m


Numéro de Profil		1	2	3	4	5	6	7	8	9	10	11	12	13	14	15	16	17	18	19	20	21	22	23	24	25	26	27	28	29	30							
Altitudes FALCON		641.31	639.50	639.46	639.50	639.92	636.89	636.90	636.72	636.60	636.54	636.49	636.46	636.52	636.51	636.53	636.65	636.63	636.61	636.59	636.55	636.50	636.50	636.68	637.06	637.82	638.73	639.51	639.54	639.57	639.51	638.81	638.69					



### Profil n°13

Echelle en X : 1/200

Echelle en Y : 1/100

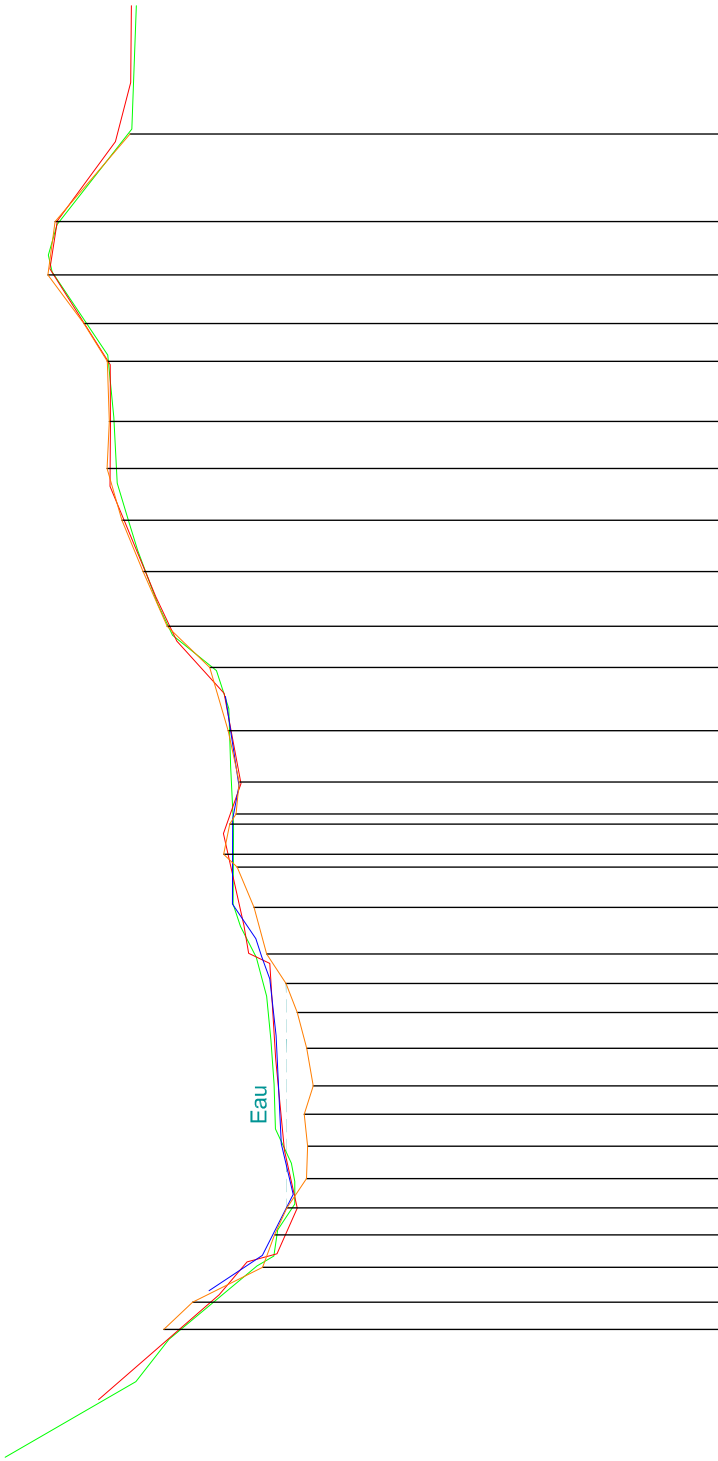


PC : 628.00 m

	Numéro de Profil	

### Profil n°14

Echelle en X : 1/200

Echelle en Y : 1/100

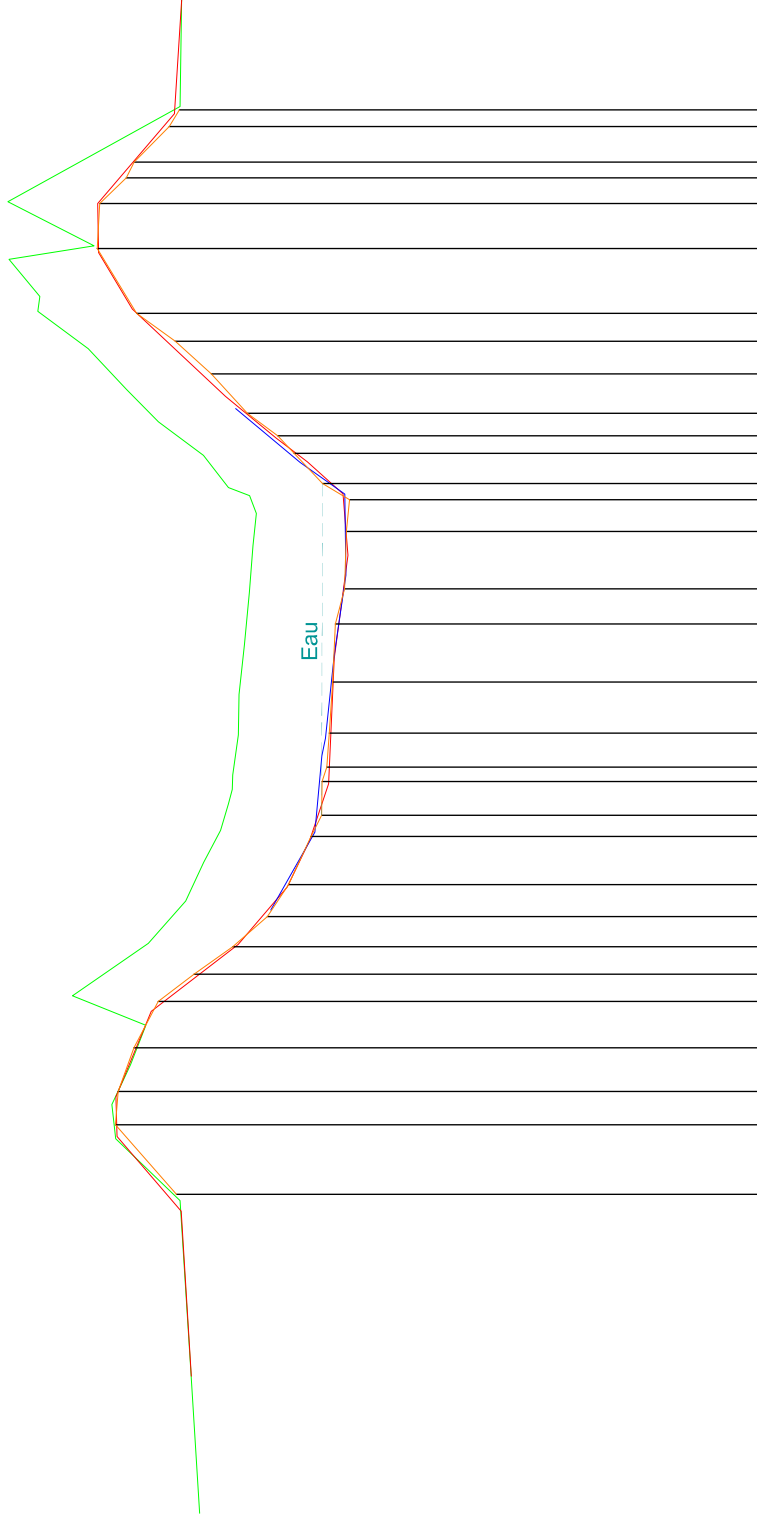


PC : 629.00 m

Numéro de Profil		1	2	3	4	5	6	7	8	9	10	11	12	13	14	15	16	17	18	19	20	21	22	23	24	25	26	27	28	29	30	31	32	33	34	
Altitudes FALCON		639.54	639.71	639.90	641.12	641.19	640.84	640.55	640.45	641.93	640.50	639.80	639.46	639.14	639.00	638.92	639.11	637.70	638.91	638.69	638.50	638.47	639.00	638.59	639.46	640.31	640.91	641.63	642.58	642.54	642.52	641.52	643.14	639.90	639.88	
Distances cumulées		0.000	5.611	11.767	14.095	15.378	16.875	18.365	19.466	21.438	23.035	24.487	25.693	26.693	27.233	27.770	29.281	30.806	32.672	34.648	36.397	37.611	38.289	39.794	41.055	42.280	43.805	45.211	46.772	47.678	49.341	52.918	56.964	639.87		
Altitudes RELEVÉ 2016		639.69	639.88	639.88	641.09	641.11	640.45	640.45	640.45	638.81	638.81	637.89	637.47	637.11	637.11	637.11	637.11	637.11	637.11	637.00	636.75	636.84	636.84	637.51	637.51	639.05	639.05	640.80	641.44	641.44	641.45	640.01	640.01	639.87		

**Profil n°15**

Echelle en X : 1/200

Echelle en Y : 1/100

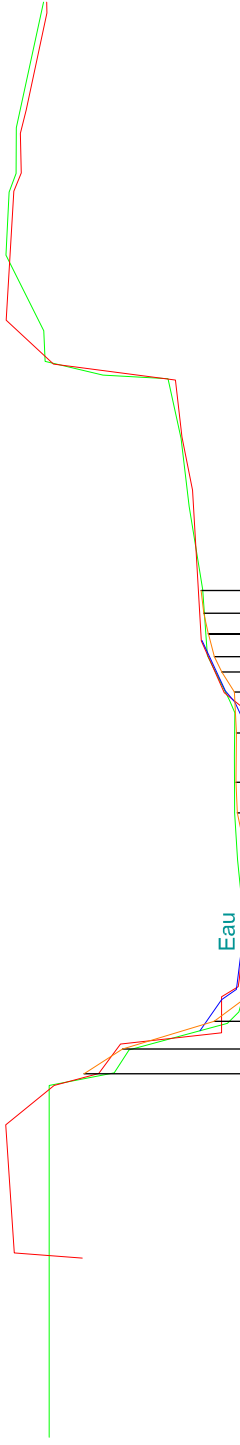

PC : 631.00 m

Numéro de Profil		1	2	3	4	5	6	7	8	9	10	11	12	13	14	15	16	17	18	19	20	21	22	23	24	25	26	27	28	
Altitudes FALCON		642.90	642.90	642.81	641.97	641.56	639.66	639.66	639.66	639.66	639.19	639.30	639.41	639.42	639.41	639.51	639.93	640.01	640.27	640.42	640.52	642.82	642.97	643.00	643.71	643.57	643.52	643.52	643.01	
Distances cumulées		0.000	12.018	13.225	13.711	14.571	16.005	16.575	17.247	18.555	19.800	21.725	23.491	25.633	27.256	27.735	29.408	31.894	35.009	37.576	38.628	40.477	41.621	44.474	46.839	47.545	49.266	53.988		
Altitudes RELEVÉ 2016		643.28	643.72	642.81	641.97	641.56	639.66	639.66	639.66	639.29	639.19	639.30	639.30	639.42	639.41	639.51	639.93	640.04	640.27	640.40	640.52	642.82	642.97	643.00	643.71	643.57	643.52	643.01		
Altitudes RELEVÉ 2017		643.28	643.72	642.81	641.97	641.56	639.66	639.66	639.66	639.29	639.19	639.30	639.30	639.42	639.41	639.51	639.93	640.04	640.27	640.40	640.52	642.82	642.97	643.00	643.71	643.57	643.52	643.01		
